
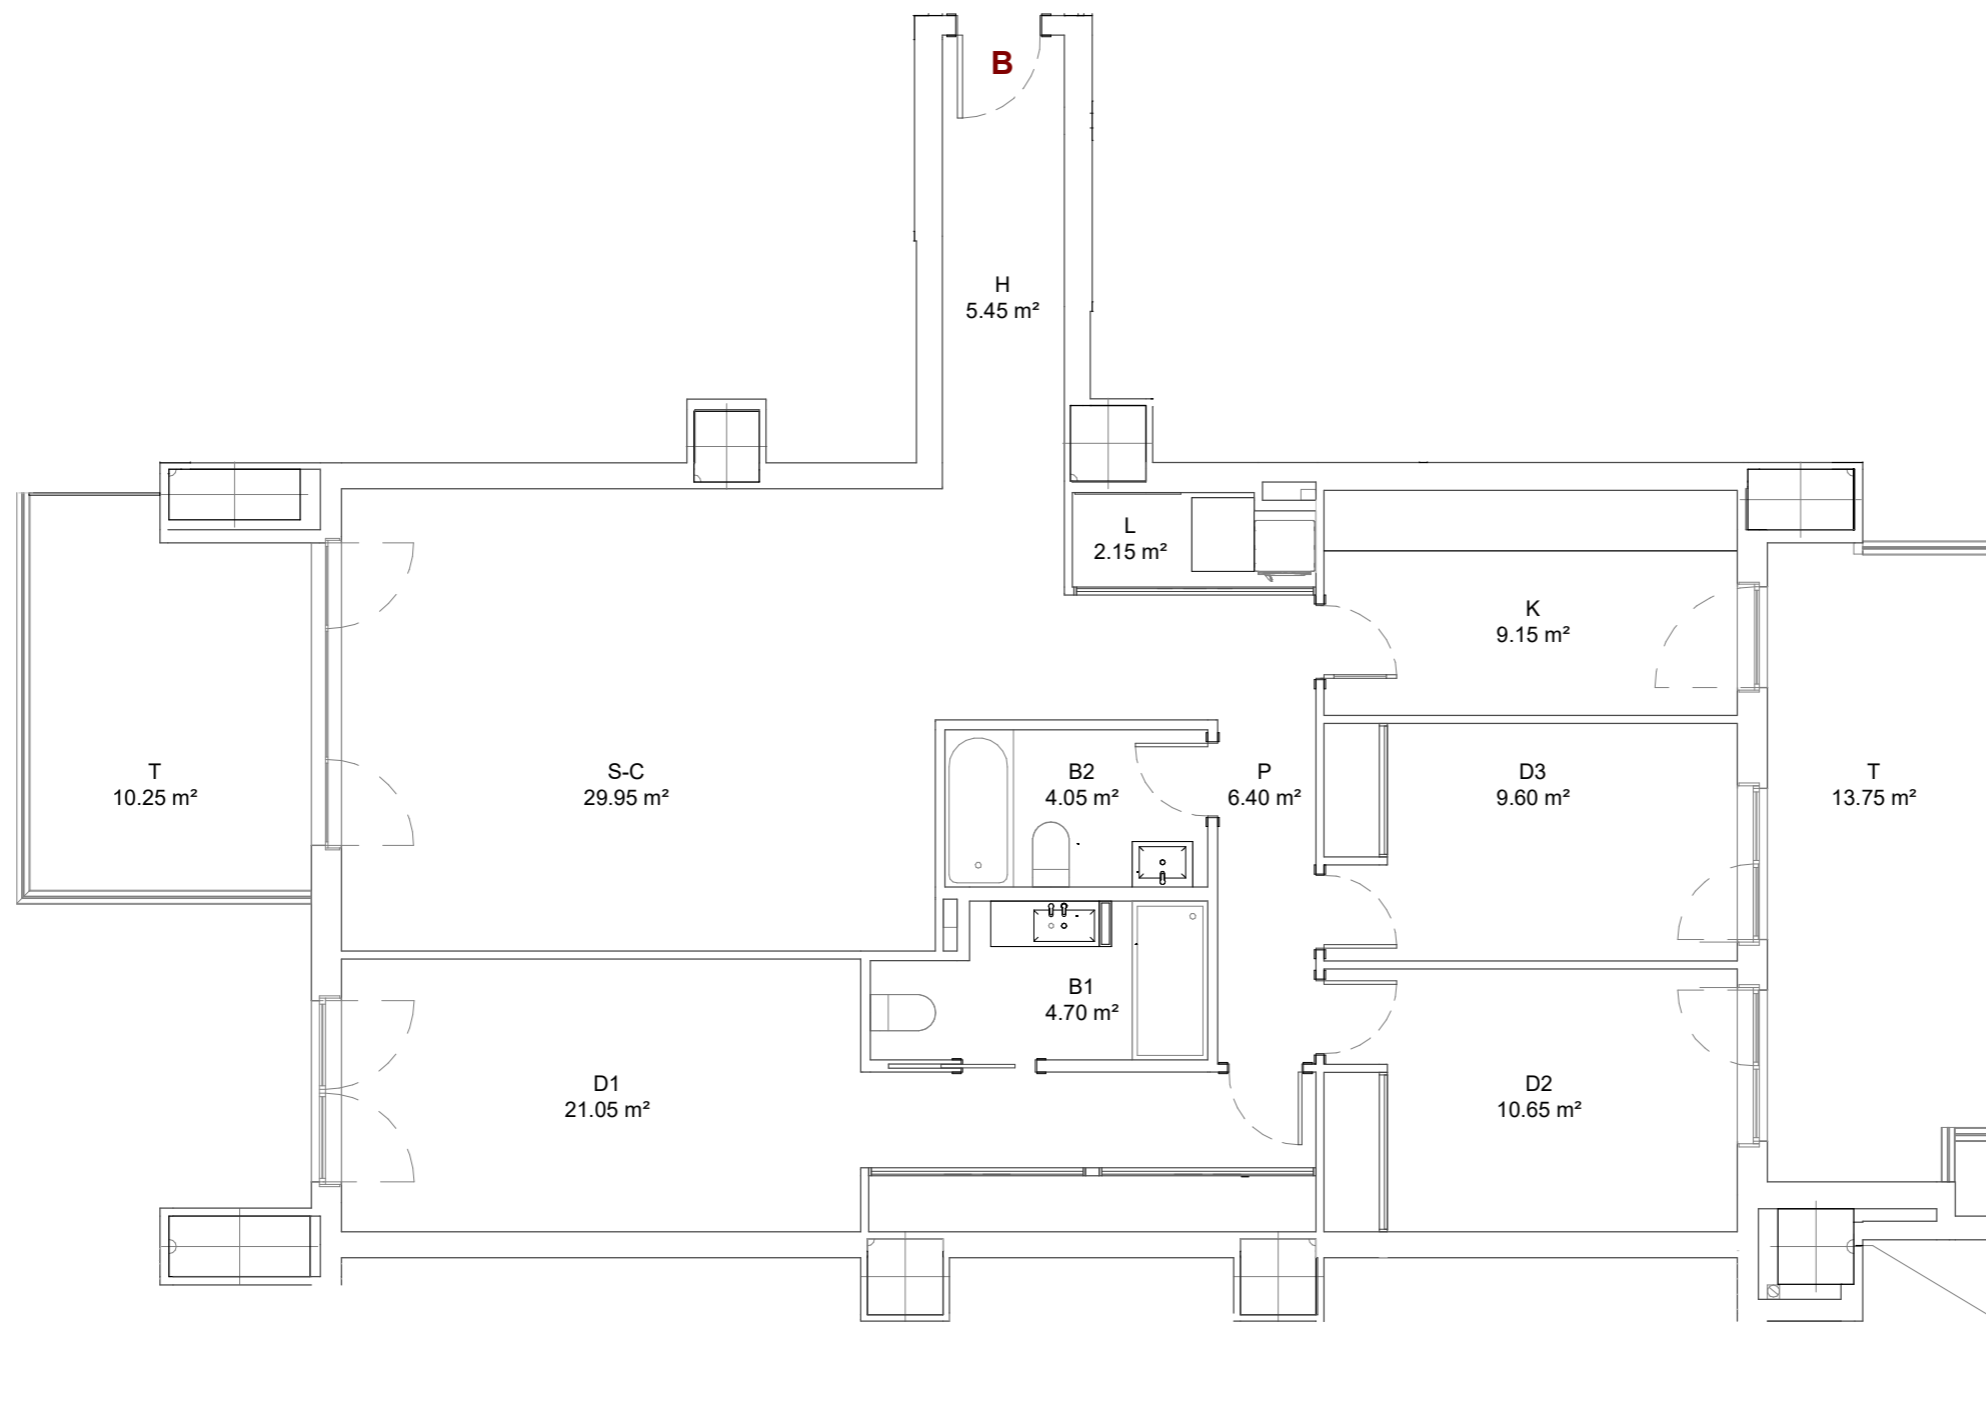


72
74
AVN

TORRE ZARAGOZA

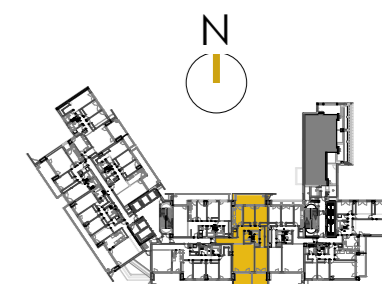

DATOS DE VIVIENDA

ESC	2
VIVIENDA	B
PLANTA	17ª a 28ª
ESCALA	1/75

SUPERFICIES DE VIVIENDA

SUP. ÚTIL TOTAL	127.15 m²
SUP. ÚTIL INTERIOR	103.15 m²
SUP. ÚTIL EXTERIOR	24.00 m²



Toda la información consignada en el Real Decreto 515/1989 del 21 de abril se encuentra a disposición del cliente en nuestras oficinas para su examen y revisión. La información gráfica que contiene este documento es orientativa y ha sido elaborada a partir del proyecto de ejecución del edificio que ha servido para la obtención de la licencia de obras pudiendo estar sujeta a modificaciones como consecuencia de exigencias justificadas por motivos comerciales, legales, administrativos, y jurídicos, y de exigencias técnicas derivadas de la ejecución de la edificación. La información descrita será válida hasta el fin de existencias. Todo el mobiliario que se muestra en los planos y catalogo se ha incluido a efectos meramente decorativos y orientativos no formando parte en ningún caso de las viviendas objeto de venta.